ŚCIANA OPOROWA SC.OP.M9.1÷2
PLAN SYTUACYJNY
SKALA 1:100

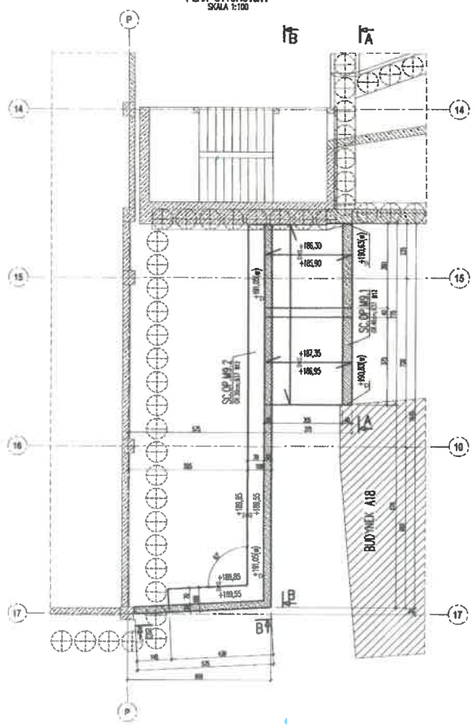

PRZEKRÓJ 1–1
SKALA 1:100

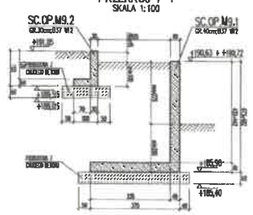

PRZEKRÓJ 2–2
SKALA 1:100

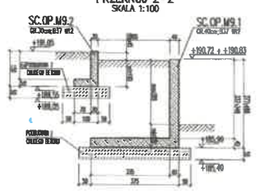

ŚCIANA OPOROWA SC.OP.M9.1
WIDOK A–A
SKALA 1:100

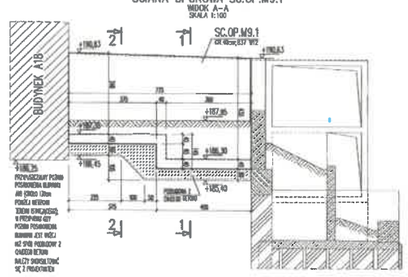

PRZEKRÓJ 3–3
SKALA 1:100

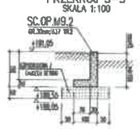

ŚCIANA OPOROWA SC.OP.M9.2
WIDOK B–B
SKALA 1:100

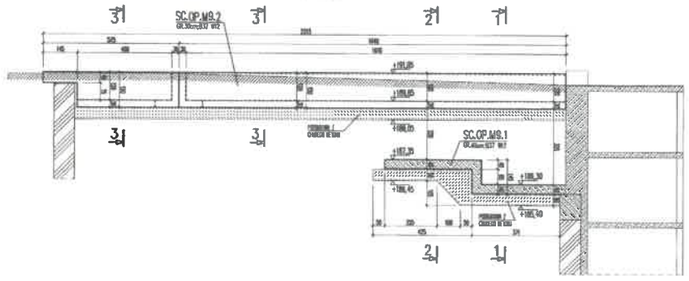

WYKAZ STALI ZBROJENIOWEJ

Nr	Średnica [mm]	Klasa stali	Typ kształtu	Kształt	Długość [cm]	Ilość sztuk	Masa [kg]
1	Ø20	A-IIIN	00		463	88	407,44
2	Ø16	A-IIIN	39		370	38	139,88
3	Ø16	A-IIIN	39		378	38	143,07
4	Ø20	A-IIIN	45		354	38	621,92
5	Ø32	A-IIIN	39		329	38	133
6	Ø20	A-IIIN	39		359	38	138,69
7	Ø32	A-IIIN	19		388	19	68,92
8	Ø28	A-IIIN	6		353	6	33,16
9	Ø16	A-IIIN	39		279	38	105,3
10	Ø16	A-IIIN	39		369	38	139,3
11	Ø28	A-IIIN	6		299	6	33,99
12	Ø20	A-IIIN	6		388	6	33,88
13	Ø12	A-IIIN	14		519	28,4	
14	Ø16	A-IIIN	38		168	38	96,38
15	Ø16	A-IIIN	11		257	38	38,27
16	Ø16	A-IIIN	22		355	38	78,1
17	Ø16	A-IIIN	52		186	38	262,8
18	Ø16	A-IIIN	42		345	38	144,9
19	Ø19	A-IIIN	38		439	38	179
20	Ø18	A-IIIN	38		199	38	76,1
21	Ø8	A-IIIN	80		98	38	
22	Ø12	A-IIIN	137		579	38	388,5
23	Ø12	A-IIIN	138		368	38	617
24	Ø12	A-IIIN	138		128	38	180,8
25	Ø12	A-IIIN	38		1209	38	459
26	Ø12	A-IIIN	38		558	38	122,4
27	Ø12	A-IIIN	38		428	38	139,6
28	Ø12	A-IIIN	81		187	81	71,37
29	Ø12	A-IIIN	10		188	10	
30	Ø16	A-IIIN	3		607	3	75,23
31	Ø12	A-IIIN	14		208	28	
32	Ø12	A-IIIN	22		115	28,8	
33	Ø12	A-IIIN	34		197	68,98	
34	Ø12	A-IIIN	4		188	5,6	
Długość ogółem [m]						30	1995,28
Ciężar 1mb [kg]						6,365	0,888
Ciężar ogółem [kg]						11,0	1763,4
Ciężar wg klas stali [kg]							
Ciężar razem [kg]							

ŚCIANA OPOROWA SC.OP.M9.1
ZBROJENIE ŚCIANY
SKALA 1:50

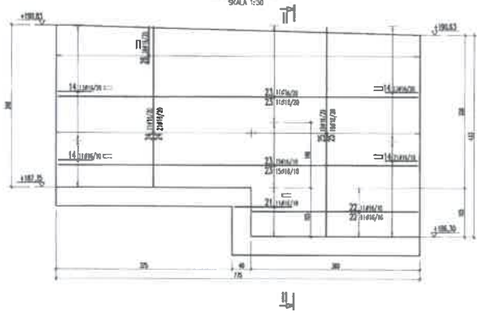

PRZEKRÓJ II–II
SKALA 1:50

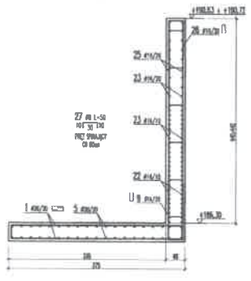

PRZEKRÓJ III–III
SKALA 1:25

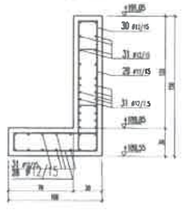

DETAL NAROŻA ŚCIANY
SKALA 1:25

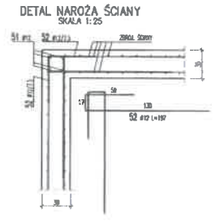

DETAL KRAWĘDZI SWOBODNEJ PŁYTY/ŚCIANY
SKALA 1:25

ŚCIANA OPOROWA SC.OP.M9.1
ZBROJENIE PŁYTY FUNDAMENTOWEJ
SKALA 1:50

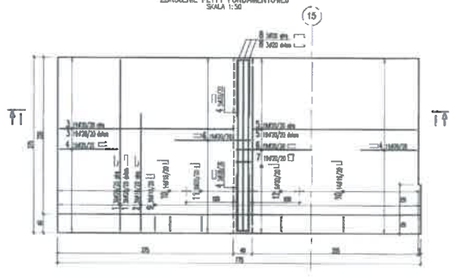

PRZEKRÓJ I–I
SKALA 1:50

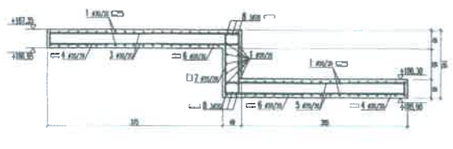

ŚCIANA OPOROWA SC.OP.M9.2
ZBROJENIE ŚCIANY
SKALA 1:50

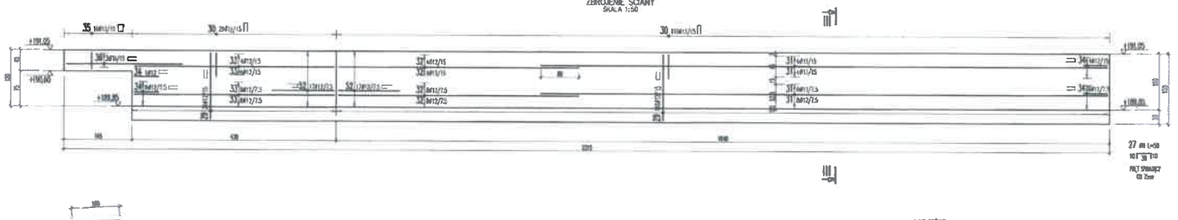

ŚCIANA OPOROWA SC.OP.M9.2
ZBROJENIE PŁYTY FUNDAMENTOWEJ
SKALA 1:50

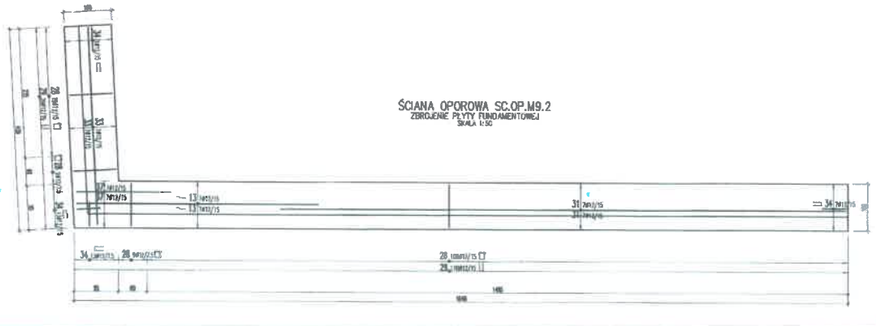

WARUNKI OGÓLNE:
- KOORDYNOWAĆ ŁĄCZNIE Z PROJEKTEM ARCHITEKTURY ORAZ PROJEKTAMI BRANŻOWYMI
- LOKALIZACJA WG PLANU ZAGOSPODAROWANIA TERENU
- PODWYKONAWCA WYDAJE NA WEWNĘTRZNA GRANICE MOŻNI
- W PRZYPADKU POSADOWIENIA NA GRANICE ROZSPORU MUSZĄ ZACHOWAĆ SIĘ NA SZCZYNA h=0,50
- PRZESUNIĘĆ MIĘDZY GRANICZNA MOŻNA A SPODEM PŁYTY FUNDAMENTOWEJ WYPEŁNIĆ PODSYPKĄ Z PIASKU STABILIZOWANEGO CEMENTEM LUB Z CHUDEGO BETONU
- PRACE ZIEMNE PROWADZIĆ POD NADZOREM UPRAWNIONEGO GEOLOGA
- EKSPLOZJE ŚCIANY WYKONAĆ Z PRZY LESSENIEM
- ZASYPAĆ WARSTWY WYKONYWAĆ WARSTWAMI PO 30cm STARANNIE ZAGĘSZCZAJĄC, STOPIEŃ ZAGĘSZCZENIA Is=0,95
- PORCJOWE WYKONYWANIE ZASYPU (ZWŁASZCZA ZAGĘSZCZANIU) ŚCIANA OPOROWA POWINNA BYĆ ZABEZPIECZONA PRZED UDARAMI, SZKODLIWOŚCIĄ NP. PRZEZ WYMAGANE SZTYWNIE
- NIEDOPUSZCZALNE JEST RÓŻNICOWE WILGOTNOŚCI PRZY WYKONYWANIU ZASYPU Z PRZY LESSENIEM
- POD PŁYTĄ UDEZIĆ BETON PODKŁADOWY 10cm
- PRZEJŚCIA, OTWORY I WSPÓŁPRACA TECHNOLOGICZNE WG PROJEKTU BRANŻOWEGO
- KOORDYNOWAĆ W ELEMENTY WYKONANE Z TECHNOLOGIA BEZ ROZBIÓRKOWEJ
- W CELU ZAPEWNIENIA SZCZELNOŚCI NALEŻY ZO MAŁ dla SZCZELNOŚĆ BETU WODOSZCZELNE KLASY,
- MIEJSCOWY BETONOWE NALEŻY USZCZELNIAĆ ZA POMOCĄ SYSTEMOWYCH TAŚM USZCZELNIAJĄCYCH
- WYKONYWANIE POWIERZCHNI ELEMENTÓW WG PROJEKTU ARCHITEKTURY
- W PRZYPADKU KONIECZNOŚCI NAPRAWY ŻLE WYKONANEJ POWIERZCHNI BETONU NIE DOPUSZCZA SIĘ BETON NAPRAWY ZAWIESZANYCH OKRĄG PIĘZA O WIĘCEJ NIŻ 0,5cm
- WIELKIE OSZCZĘTNIA OD STRONY PRZECIWDZIAŁANIA NALEŻY NIEMIEDZIĄCE Z PRZEBITUMEN
- RYSUNEK ZWYMIAROWANY W [cm]

Uwagi ogólne dotyczące wykonywanie i dylatacja elementów żelbetowych

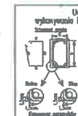

BETON: B37 (C30/37) W12
OTULINA: 5,0cm
KLASA EKSPOZYCJI: XF2; XC4
STAL: AIIIN (B500SP) (KL.C)

UWAGI DOTYCZĄCE PIELĘGNACJI BETONU I TECHNOLOGII BETONOWANIA:
PIELĘGNACJA ŚWIEŻEGO BETONU JEST CZYNNOŚCIĄ KONIECZNĄ DLA UZYSKANIA WYSOKIEJ JAKOŚCI ELEMENTÓW KONSTRUKCJI. PODSTAWOWYM ZADANIEM PIELĘGNACJI JEST UNIEMOŻLIWIENIE NADMIERNEGO ODPAROWYWANIA WODY Z POWIERZCHNI BETONU I ZAPEWNIENIE OPTYMALNEGO PRZEBIEGU PROCESU HYDRATACJI. 


SPOSOBY PIELĘGNACJI BETONU:
1. METODA WILGOTNA
– NAWILŻANIE PRZEZ ZRASZANIE
– NAWILŻANIE PRZEZ WYKONYWANIE ELEMENTU POD WODĄ
– NAWILŻANIE PRZEZ PRZYKRYCIE MATERIAŁAMI WILGOTNYMI
2. METODA ZACHOWANIA WILGOCI WŁASNEJ
– POWŁOKOWE BETONU FOLIĄ POLIETYLENOWĄ
– POWŁOKOWE BETONU PREPARATEM POWŁOKOWYM
– POZOSTAWIENIE DESZKOWANIA NA MIEJSCU (W PRZYPADKU ŚCIAN)
– POKRYCIE WIDOCZNEJ CZĘŚCI POWIERZCHNI FOLIĄ PIELĘGNACYJNĄ.
3. ZAMIENIE WODNA STOSOWNIĆ ZALEWNIE POWIERZCHNI WODĄ NA WYSOKOŚĆ OKOŁO 2-3 CM (KONIECZNIE WYKONANIA BARIERY UNIEMOŻLIWIAJĄCEJ UCIECZKĘ WODY)

OKRES PIELĘGNACJI OK 7 DO 10 DNI ZE PRZYWIDOKIEM SPADKU TEMPERATURY POWIERZCHNI BETONU PONIŻEJ 5°C.

OKRES ZIMOWY:
– TEMPERATURY UJEMNE (-5°C ÷ 0°C) JEŻELI BETONY BETONOWANIE PRZEWIDZIANE SĄ W OKRESIE ZIMOWYM, KIEDY TEMPERATURA SPADA PONIŻEJ 0°C, ALE NIE NIŻEJ NIŻ -5°C LUB PRZEWIDYWANA PROGNOZA POGODY TEMPERATURA, PO WYKONANIU PRACE BETONOWYCH (NP. WIĄZĄ) NA OKRES PONIŻEJ WYŻEJ -5°C WYKONANIA ZABEZPIECZENIA JEST DO ZABEZPIECZENIA WŁAŚCIWEGO BETONU (NIEZPOŚREDNIO PO ZAWIĄZANIU BETONOWANIA) IZOLACJĄ Z MAT SŁOMIANYCH LUB INNYCH MATERIAŁÓW GRUBOŚCI (MIN. 20 CENTYMETRÓW).
– TEMPERATURY UJEMNE (-5°C ÷ MIN -8°C) JEŻELI BETONY BETONOWANIE PRZEWIDZIANE SĄ W ZIMNIE TEMPERATURA -5°C ÷ -8°C, WYKONANIA ZABEZPIECZENIA JEST STOSOWNIĆ BLISKA PODGRZEWANIU DO TEMPERATURY MIN. +10°C (TEMPERATURA DOSTARCZONEGO DO BETONU BETONU), NIEZALEŻNIE WYKONANIA ZABEZPIECZENIA JEST DO ZABEZPIECZENIA WŁAŚCIWEGO BETONU IZOLACJĄ Z MAT SŁOMIANYCH LUB INNYCH MATERIAŁÓW GRUBOŚCI (MIN. 20 CENTYMETRÓW).
– TEMPERATURA PONIŻEJ -8°C. W PRZYPADKU SPADKU TEMPERATURY PONIŻEJ -8°C, DECYZJE W SPRAWIE ZEGNIEŃCZA PRZEWIDZIANIA BETONOWANIA I EWENTUALNYCH WARUNKÓW DOTYCZĄCYCH PRZYWIDZIANIA PRACE, TEMPERATURY DOSTARCZONEGO BETONU I JEGO PIELĘGNACJI, MOŻĄ PODEJMOWANE PO UPRZEDNIEJ KONSULTACJI BETONIARZA BUDOWY Z PRZEDSIĘBIORCĄCEM BETONIARNI (Z ZACHOWANIEM WYMOGÓW PRAWNYCH PW OBWIĄZANIE TEGO ZAGADNIENIA).

UWAGI DOTYCZĄCE TECHNOLOGII BETONOWANIA ŚCIAN:
– NIE PRZEWIDUJE SIĘ W ŚCIANACH DYLATACJI, ODKUWIENIE RYS SKURCZOWYCH I REMONTOWYCH ZAPRAWIONYCH PRZEZ ODPOWIEDNI DOBÓR ZBROJENIA PODZIELONEGO RÓWNE ZAGĘSZCZENIE, BEZ WIBROZAGĘSZCZANIA ŚCIAN,
– ELEMENTARNE WYSOKI BETONOWANIE (NIEZALEŻNIE OD KONSYSTENCJI) NALEŻY ZAMIENIONE ZACZYNEK CEMENTOWEGO LUB ŻYWICY,
– UKŁADANIE MIESZANKI BETONOWEJ W ŚCIANACH NALEŻY PRZESTRZEGAĆ WARSTWAMI O GRUBOŚCIACH 30-100cm I MIMOWANIA BETONU W ODSTĘPACH CO OKOŁO 50cm, PIERWSZA WARSTWA NIE POWINNA BYĆ WYŻSZA NIŻ 50cm, WYSOKOŚĆ ZASYPU MIESZANKI NIE MOŻE PRZEKROCZYĆ 1,5m

DOKUMENTACJA POWYKONAWCZA
Kierownik budowy
Karol Godziewski

REW.	DATA	OPIS ZMIAN	PARAF.

Nazwa i adres inwestycji
PRZEBUDOWA I ROZBUDOWA
BANKOWEGO PUBLICZNEGO SZPITALA KLINICZNEGO NR 1
UNIWERSYTETU MEDYCZNEGO W LUBLINIE
UL. STANISŁAWA STASZICA 16, 20-081 LUBLIN

Zamawiający
BUDIMEX S.A.
UL. SIEDMIOGRODZKA 9, 01-204 WARSZAWA
NUMER KONTRAKTU: 2K1V

Jednostka projektowa
BIURO KONSTRUKCYJNE WÓJTOWICZ
UL. T. ZANA 36 p.510, 20-601 LUBLIN
TEL./FAX: +48 (81) 32804672; biw@post.pl

Nazwa opracowania
PROJEKT WARSZTATOWY

Funkcja	Imię i nazwisko	Nr uprawn.	Podpis
Projektował	inż. Włodzimierz Wójtowicz	WLU/0178	
Sprawdził	mgr inż. Agnieszka Wiszniewska		

Tytuł rysunku
ŚCIANA OPOROWA SC.OP.M9.1÷2

Branża	KONSTRUKCJE	data	imię i nazwisko	podpis
Skala	1:100,150			
Data	05.2021			

Nr projektu: K PW 616 C 702 00 P